

[illegible]

Section _____

Projekt wnętr budynku administracyjnego


WARSAWSKI ROLNO-SPOŻYWCZY RINEK HURTOWY S.A.
05-850 Ożarów Maz. ul. Poznańska 98 Bronisze

WARSZAWSKI ROLNO-SPOŻYWCZY RINEK HURTOWY S.A.
05-850 Ożarów Maz. ul. Poznańska 98 Bronisze

PROJEKTOWAŁ: mgr inż. arch. Grzegorz Rogoński	nr. URL: MA/04/05	PROGNOZA:
--	----------------------	-----------

Rzut I piętra – stan projektowany

01	RZUT I PIETRA skala 1:50
----	--------------------------

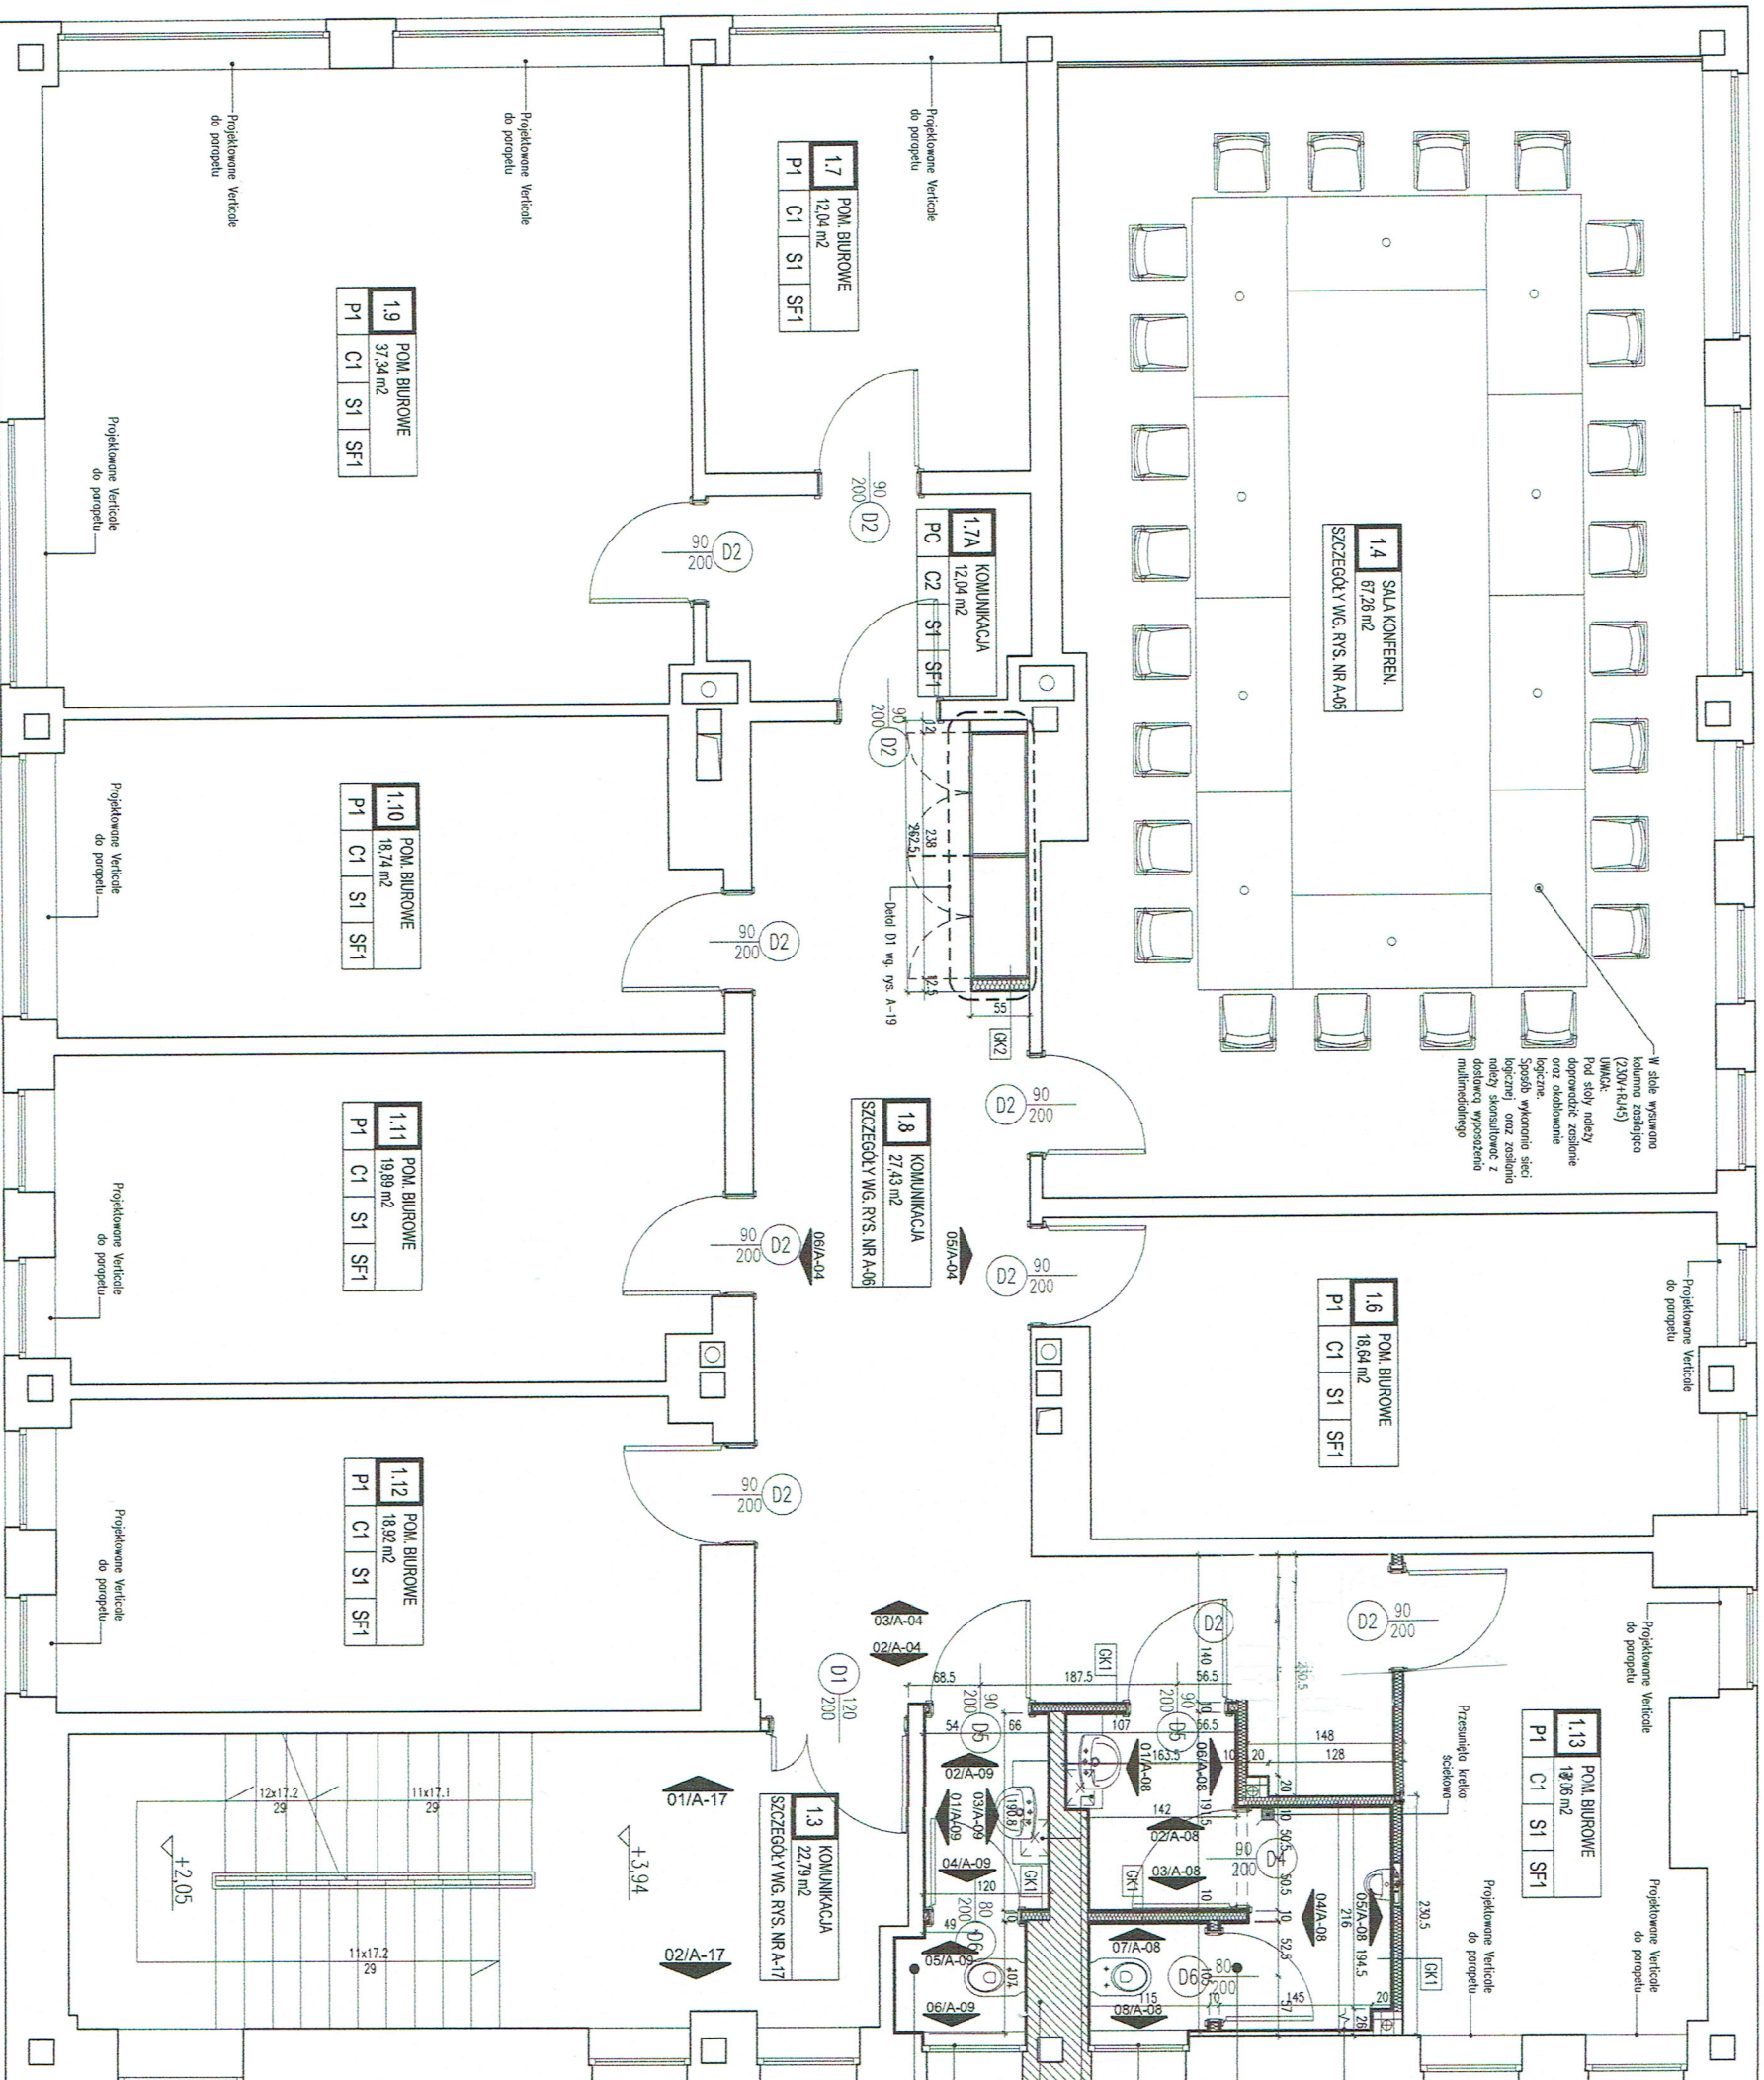

1.9	POM. BIUROWE 37,34 m ²		
P1	C1	S1	SF1

POM. BIUROWE			
12,04 m2			
1.7	C1	S1	SF1
P1			

1.10	POM. BIUROWE		
	18,74 m ²		
P1	C1	S1	SF1

1.11	POM. BIUROWE 19,89 m2		
P1	C1	S1	SF1

POM. BIUROWE			
18,92 m ²			
1.12			
P1	C1	S1	SF1

POM. BIUROWE			
18,64 m ²			
1.6			
P1	C1	S1	SF1

1.13	POM. BIUROWE 13.06 m2		
P1	C1	S1	SF1

1.1	WC MĘŻCZYZN
	7,45 m ²

SZCZEGÓŁY WG. RYS. NR A-01

1.2	WC KOBIEC
	3,60 m ²

SZCZEGÓŁY WG. RYS. NR A-00

1.10		POM. BIUROWE		18,74 m ²	
P1	C1	S1	Sf1		

SYMBOL ROZWINIĘCIA

05/A-04

Możliwość drzwi w świetle przyciska

Oznaczenie typu drzwi

Numer płytki gniazdowej

Numer rysunku na płycie gniazdowej

(numeracja)

OZNACZENIA I SYMBOLE


DATA:	DATA:
GRUDZIEŃ 2009	1:50

A-01